


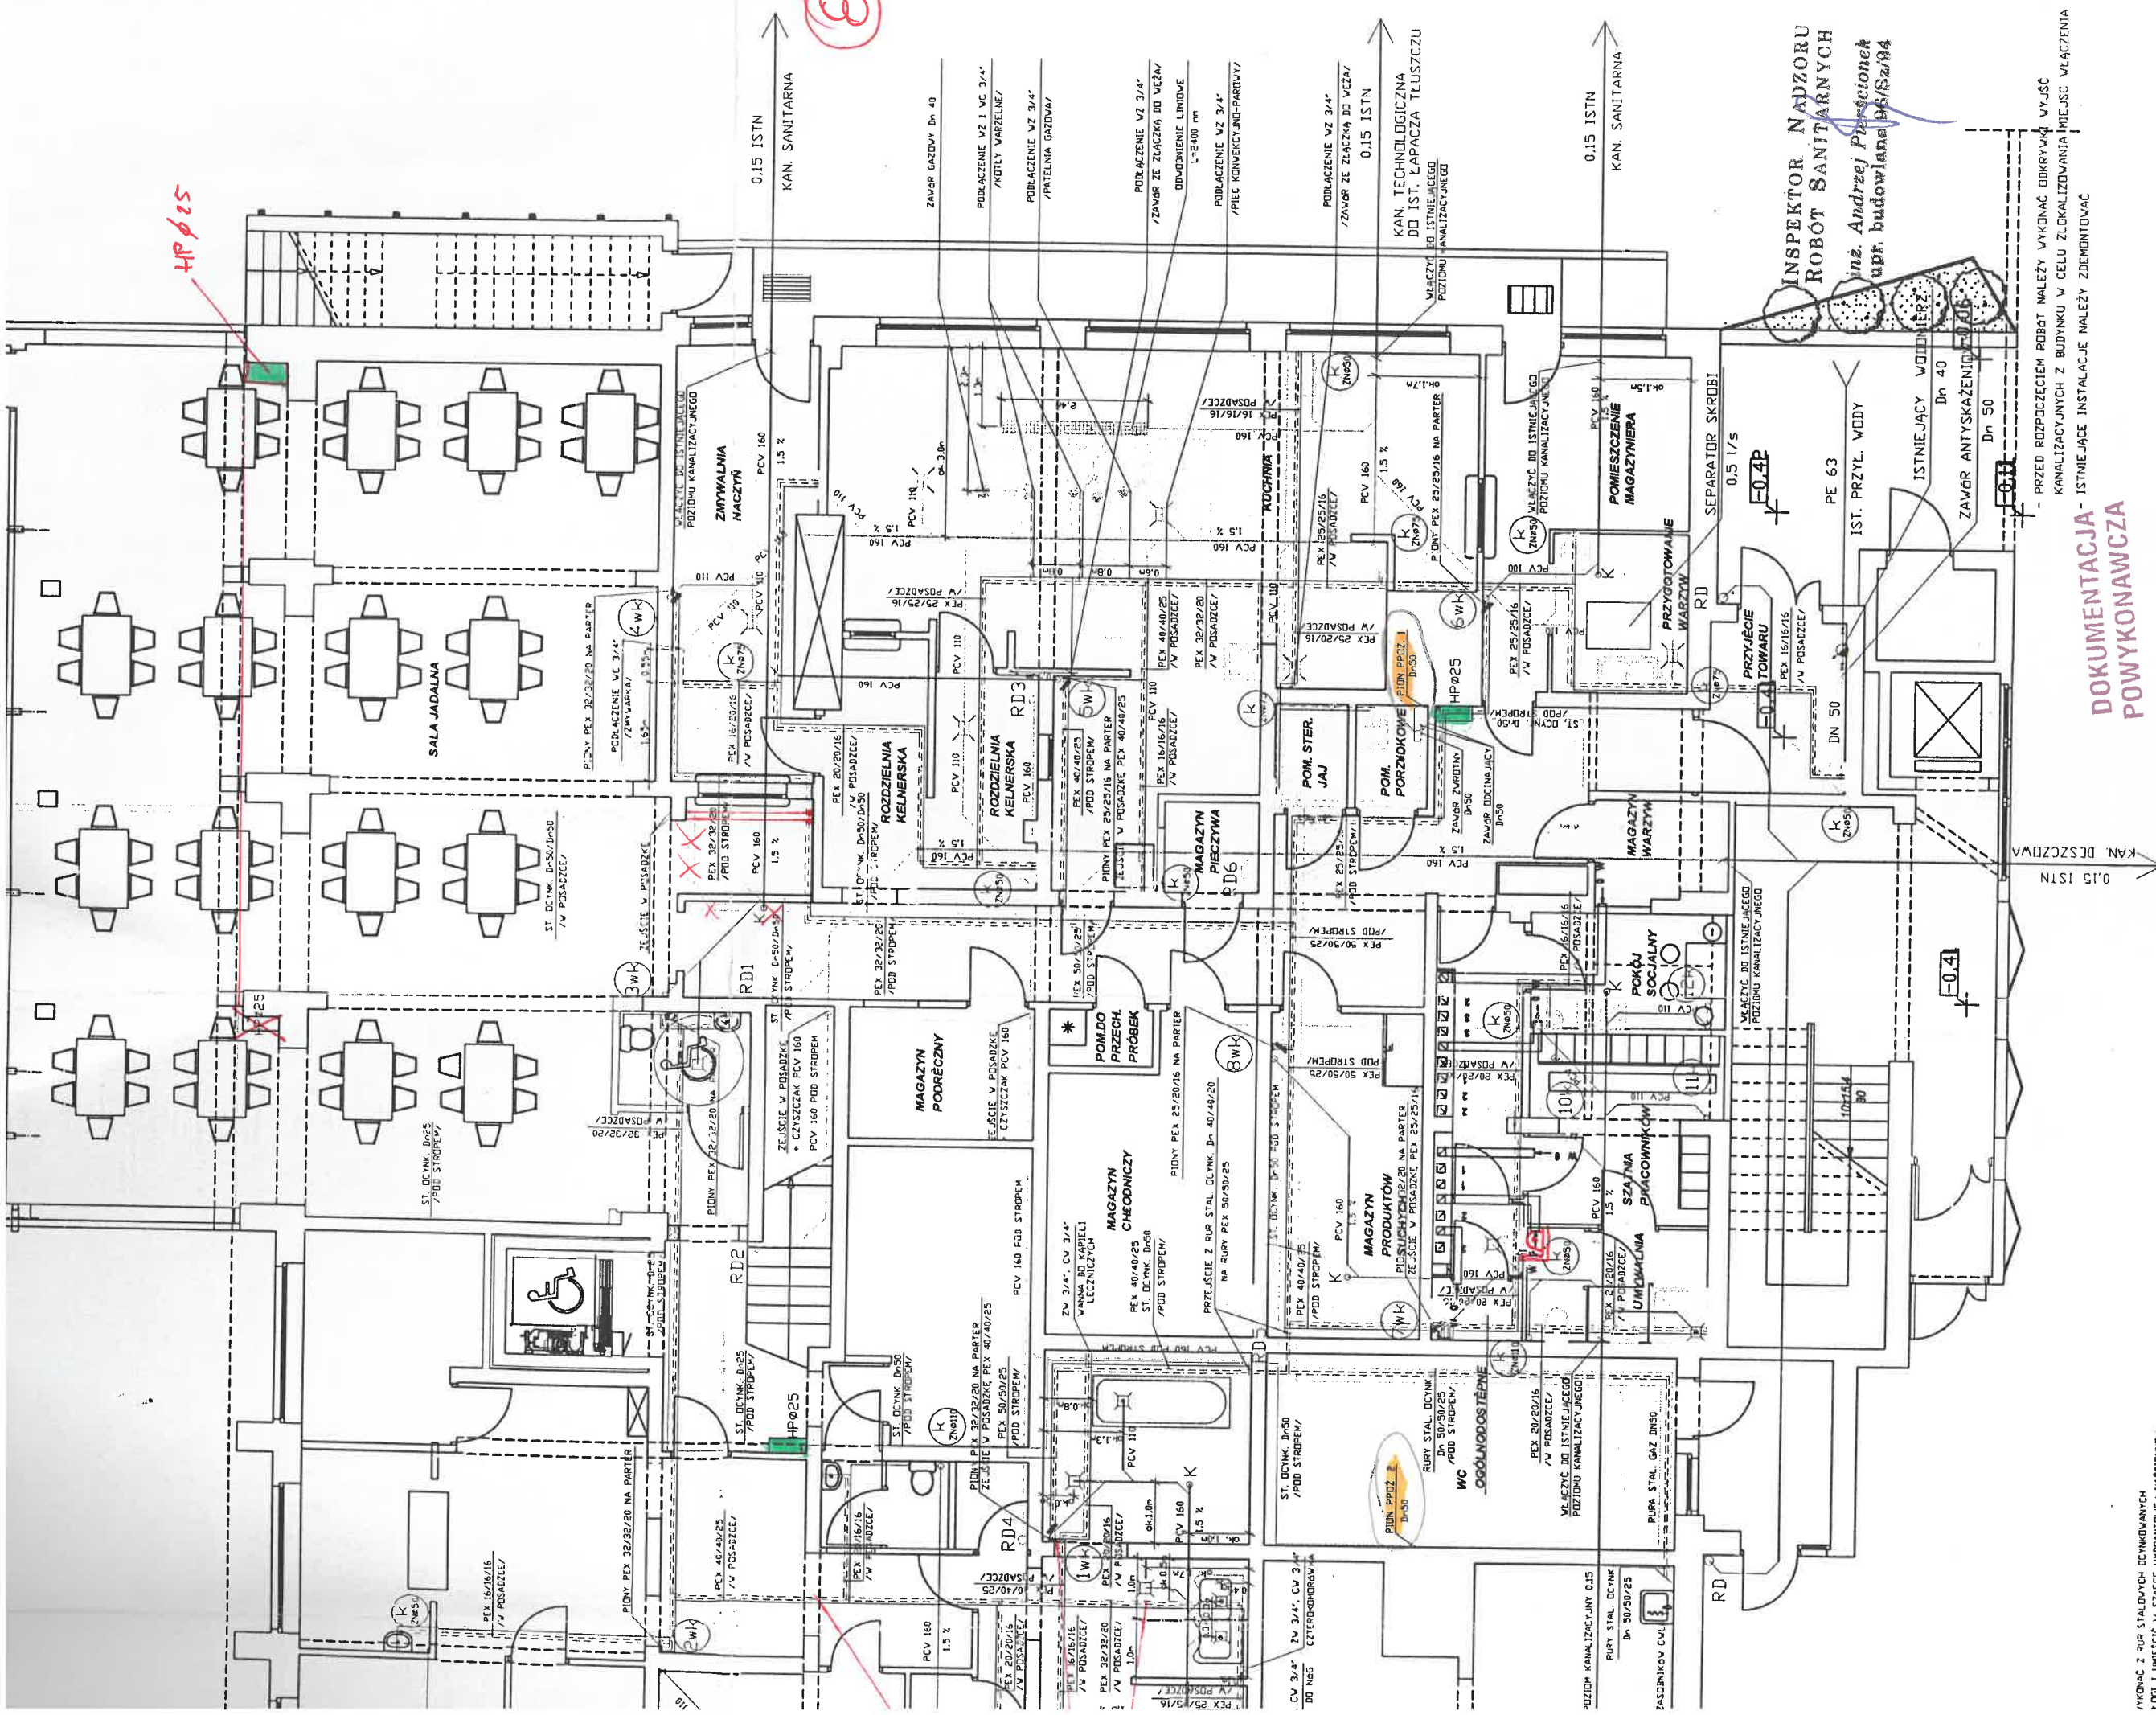

**DOKUMENTACJA -
POWYKONAWCZA**

LEGENDA:

- WODA ZIMNA DŁYNY DO HYDROFORNI
- WODA ZIMNA DŁYNY Z HYDROFORNI
- INSTALACJA PRZED DŁYNY
- WODA ZIMNA PEX
- WODA Ciepła PEX/DŁYNY
- CYRKULACJA PEX/DŁYNY
- KANALIZACJA SANITARNA PCV
- KANALIZACJA DESZCZOWA PCV
- KANALIZACJA TECHNICZNA PCV
- GAZ
- URZĄDZENIA I PRZYBORY WŁ. PROJEKTU
- TECHNOLOGII ZAPLECZA GASTRONOMICZNEGO
- PODLĄCZENIE DO INST. WOD.-KAN.

RZUT PRZYZIEMIA

O R W Sasanka
ul. Konopnickiej 17, Świnoujście
skala 1:100

**INSPEKTOR NADZORU
ROBOT SANITARNYCH**
inż. Andrzej Pięćsiorek
upr. budowlana 96/Sa/94

WYKONAĆ Z RUP STALOWYCH DŁYNYCH
LGO I UMIEŚCIĆ W SZTAMPE HYDRAULICZNEJ NACIENIEJ
PŁYNY W IZOLACJI W ZABUDOWANYCH SZTAMACH
WYKONANIE CYRKULACJI
ZAKŁADZIEC WYMIENIA
WYMIENIA W 110 NA I PIETRZE
WYMIENIA W 110 NA PARTERZE
ENH
KAN. DESZCZOWEJ W BUDYNKU ZAMONTOWAĆ CZYSZCZAKI Ø160
R PCV ZE SPADKEM MIN. 2% I ŚREDNICĄ
U PODŁOŻE

PRZED ROZPOCZĘCIEM ROBÓT NALEŻY WYKONAĆ ODKRYWKI WYJŚC
KANALIZACYJNYCH Z BUDYNKU W CELU ZLOKALIZOWANIA MIEJSC WŁĄCZENIA
KANALIZACJE INSTALACJE NALEŻY ZDEMONTOWAĆ